

Inwentaryzacja powykonawcza
 sieci energetycznej
 obiekt Rzeszów Lks.rob 84/2012
 Skala 1:500 Ark.7J24.29J5JJ
 Układ odniesienia poziomy: 2000s7
 Układ odniesienia wysokościowy: Kronsztadt 85

Wydrukowano z aktualnej bazy GODGiK.
 Rzeszów, L.Dz.Zam. 22407/4.29J5-70/12

Na podstawie porównania projektu
 z wynikami inwentaryzacji stwierdza
 się, że urządzenie wykonano niezgodnie
 z projektem, opinia ZUDP nr 930/2011

Rzeszów, dn. 08.11.2012 r.
 /data/

Wykonawca:
 mgr inż. Wojciech Musz

PRZEDSIĘBIORSTWO HANDLOWO-USŁUGOWE



WOJCIECH MUSZ
 36-060 Głogów Mip., ul. Partyzantów 85
 Tel.: 17 85-17-616, 0668-493-850
 NIP 517-010-51-20. REGON 180221810

GEODETA UPRAWNIONY

mgr inż. Wojciech Musz
 Nr świad. GUGiK 21489

PREZYDENT MIASTA RZESZOWA

GRODZKI OŚRODEK DOKUMENTACJI
 GEODEZYJNEJ I KARTOGRAFICZNEJ W RZESZOWIE
 Wyeksponowane na niniejszej mapie sieci uzbrojenia terenu
 zostały zinwentaryzowane, a dokumenty powstałe w wyniku
 inwentaryzacji przyjęto do planowego zasobu geodezyjnego
 i kartograficznego w dniu 12 LIS 2012
 i zaewidencjonowanego pod nr 12 LIS 2012
 Sieć uzbrojenia terenu zrealizowana została
 zgodnie/niezgodnie z lokalizacją uzgodnioną w opinii
 Zespołu Uzgadniania Dokumentacji Projektowej

Nr z dnia 12 LIS 2012
 Pzeszów, dnia up. PREZYDENTA MIASTA RZESZOWA

Tomasz Mazur
 KIEROWNIK GODGiK

PREZYDENT MIASTA RZESZOWA

ZESPÓŁ UZGADNIANIA
 DOKUMENTACJI PROJEKTOWEJ


35-002 Rzeszów, ul. Kopernika 15
 tel. 017 875 48 80

Uzgodniono lokalizację wykonanych urządzeń

Opinia Nr 4-2121/2012 z dnia 24.12.2012

Z up. PREZYDENTA MIASTA RZESZOWA

inż. Janina Kwolek
 Przewodniczący ZUDP

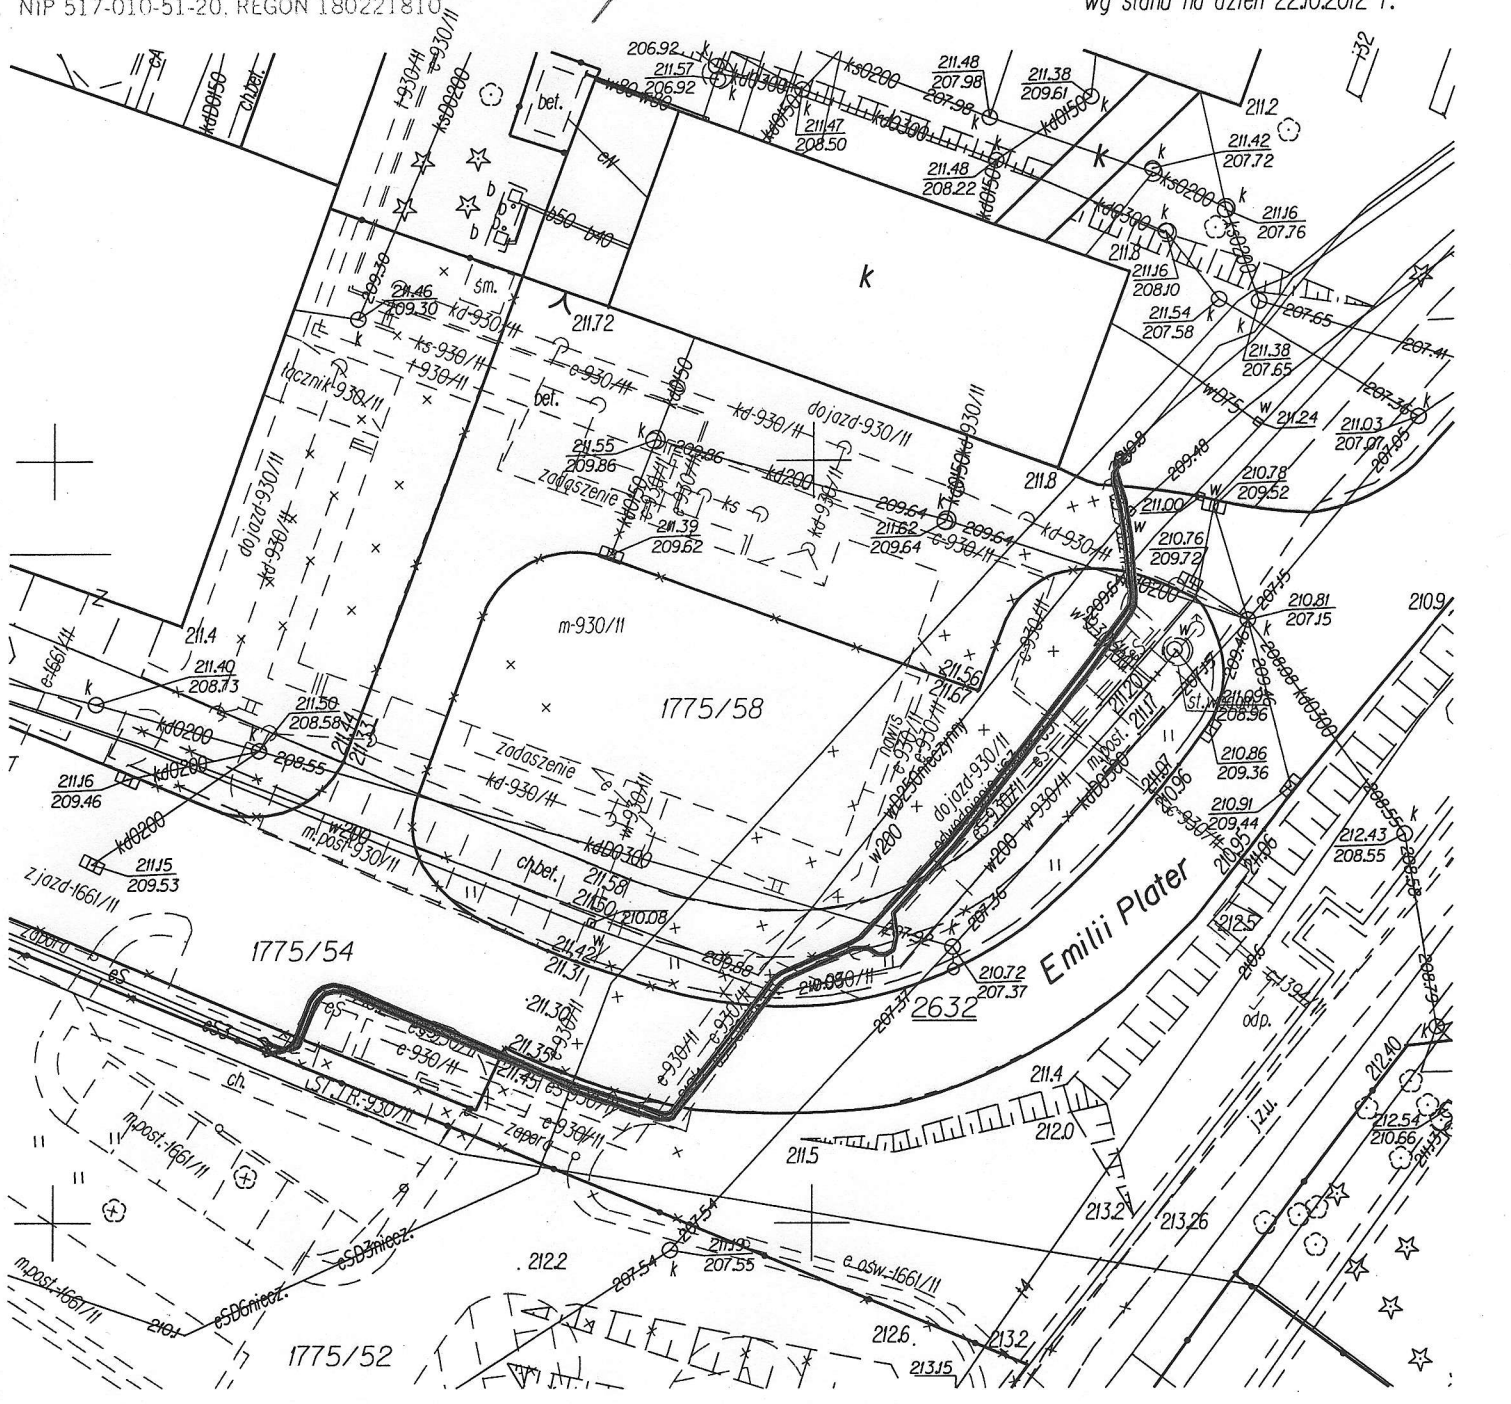

Mapa aktualna w pasie 10 m
 od osi inwentaryzowanego urządzenia
 wg stanu na dzień 22.10.2012 r.