KOPIA

Inwentaryzacja powykonawcza przyłącza c.o.
obiekt Rzeszów L.ks.rob 4-2/2013
Skala 1:500 Ark.7J24.29J5JJ
Układ odniesienia poziomy: 2000s7
Układ odniesienia wysokościowy: Kronsztadt "86"

Wydrukowano z aktualnej bazy GODGiK.
Rzeszów, L.Dz.Zam. 7098/4.29.207-33/13

Na podstawie porównania projektu z wynikami inwentaryzacji stwierdza się, że urządzenie wykonano niezgodnie z projektem, opinia ZUDP nr 930/2011
1334/11

Rzeszów, dn. 28.05.2013 r.
/data/

PREZYDENT MIASTA RZESZOWA
29. MAJ. 2013
4.28-207/2/33/13
29. MAJ. 2013
Z UP. PREZYDENTA MIASTA RZESZOWA
inż. Tomasz Mazur
Kierownik GODGiK

Wykonawca:
mgr inż. Łukasz Ćwik

triangul.pl
Łukasz Ćwik
ul. Marii Skłodowskiej-Curie 6/18
35-036 Rzeszów
NIP:813-281-08-17 REGON:180617689
tel.606 499 362

GEODETA UPRAWNIONY
mgr inż. Łukasz Ćwik
upr. nr 19833
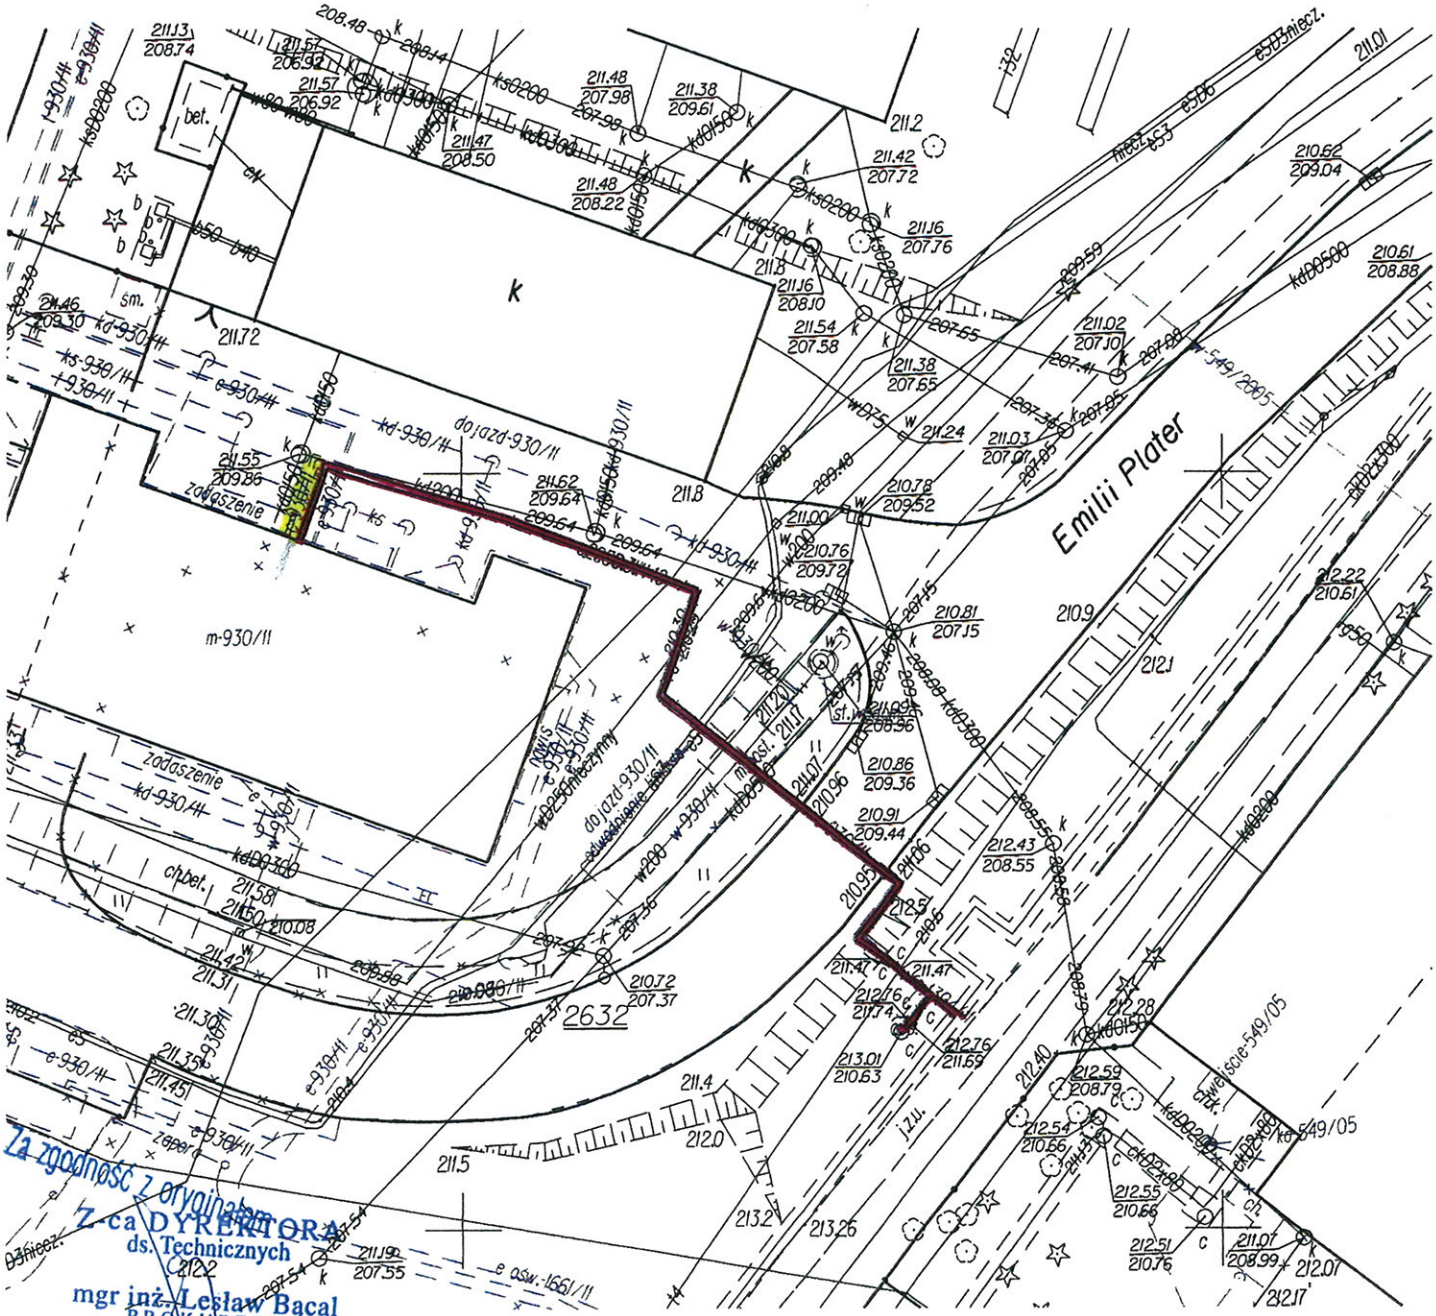
Mapa aktualna w pasie 10 m
od osi inwentaryzowanego urządzenia
wg stanu na dzień 22.05.2013 r.